


改修図 1階 平面図  
A1 S=1:100 A3 S=1:200

完成図

特記	平成25年度 介護老人保健施設やすらぎの丘 改修工事	設計・監理 田中、エム・茅野市設計事務所協会 特定共同企業体	監理者 武田 仁志	施工 清水・カネトモ・田村建設 特定建設工事共同企業体	設計技術者 梶谷 裕幸	改修 1階平面図	設計番号	図面番号
					現場代理人 梶谷 裕幸			
					A1 : S=1/100 A3 : S=1/200			

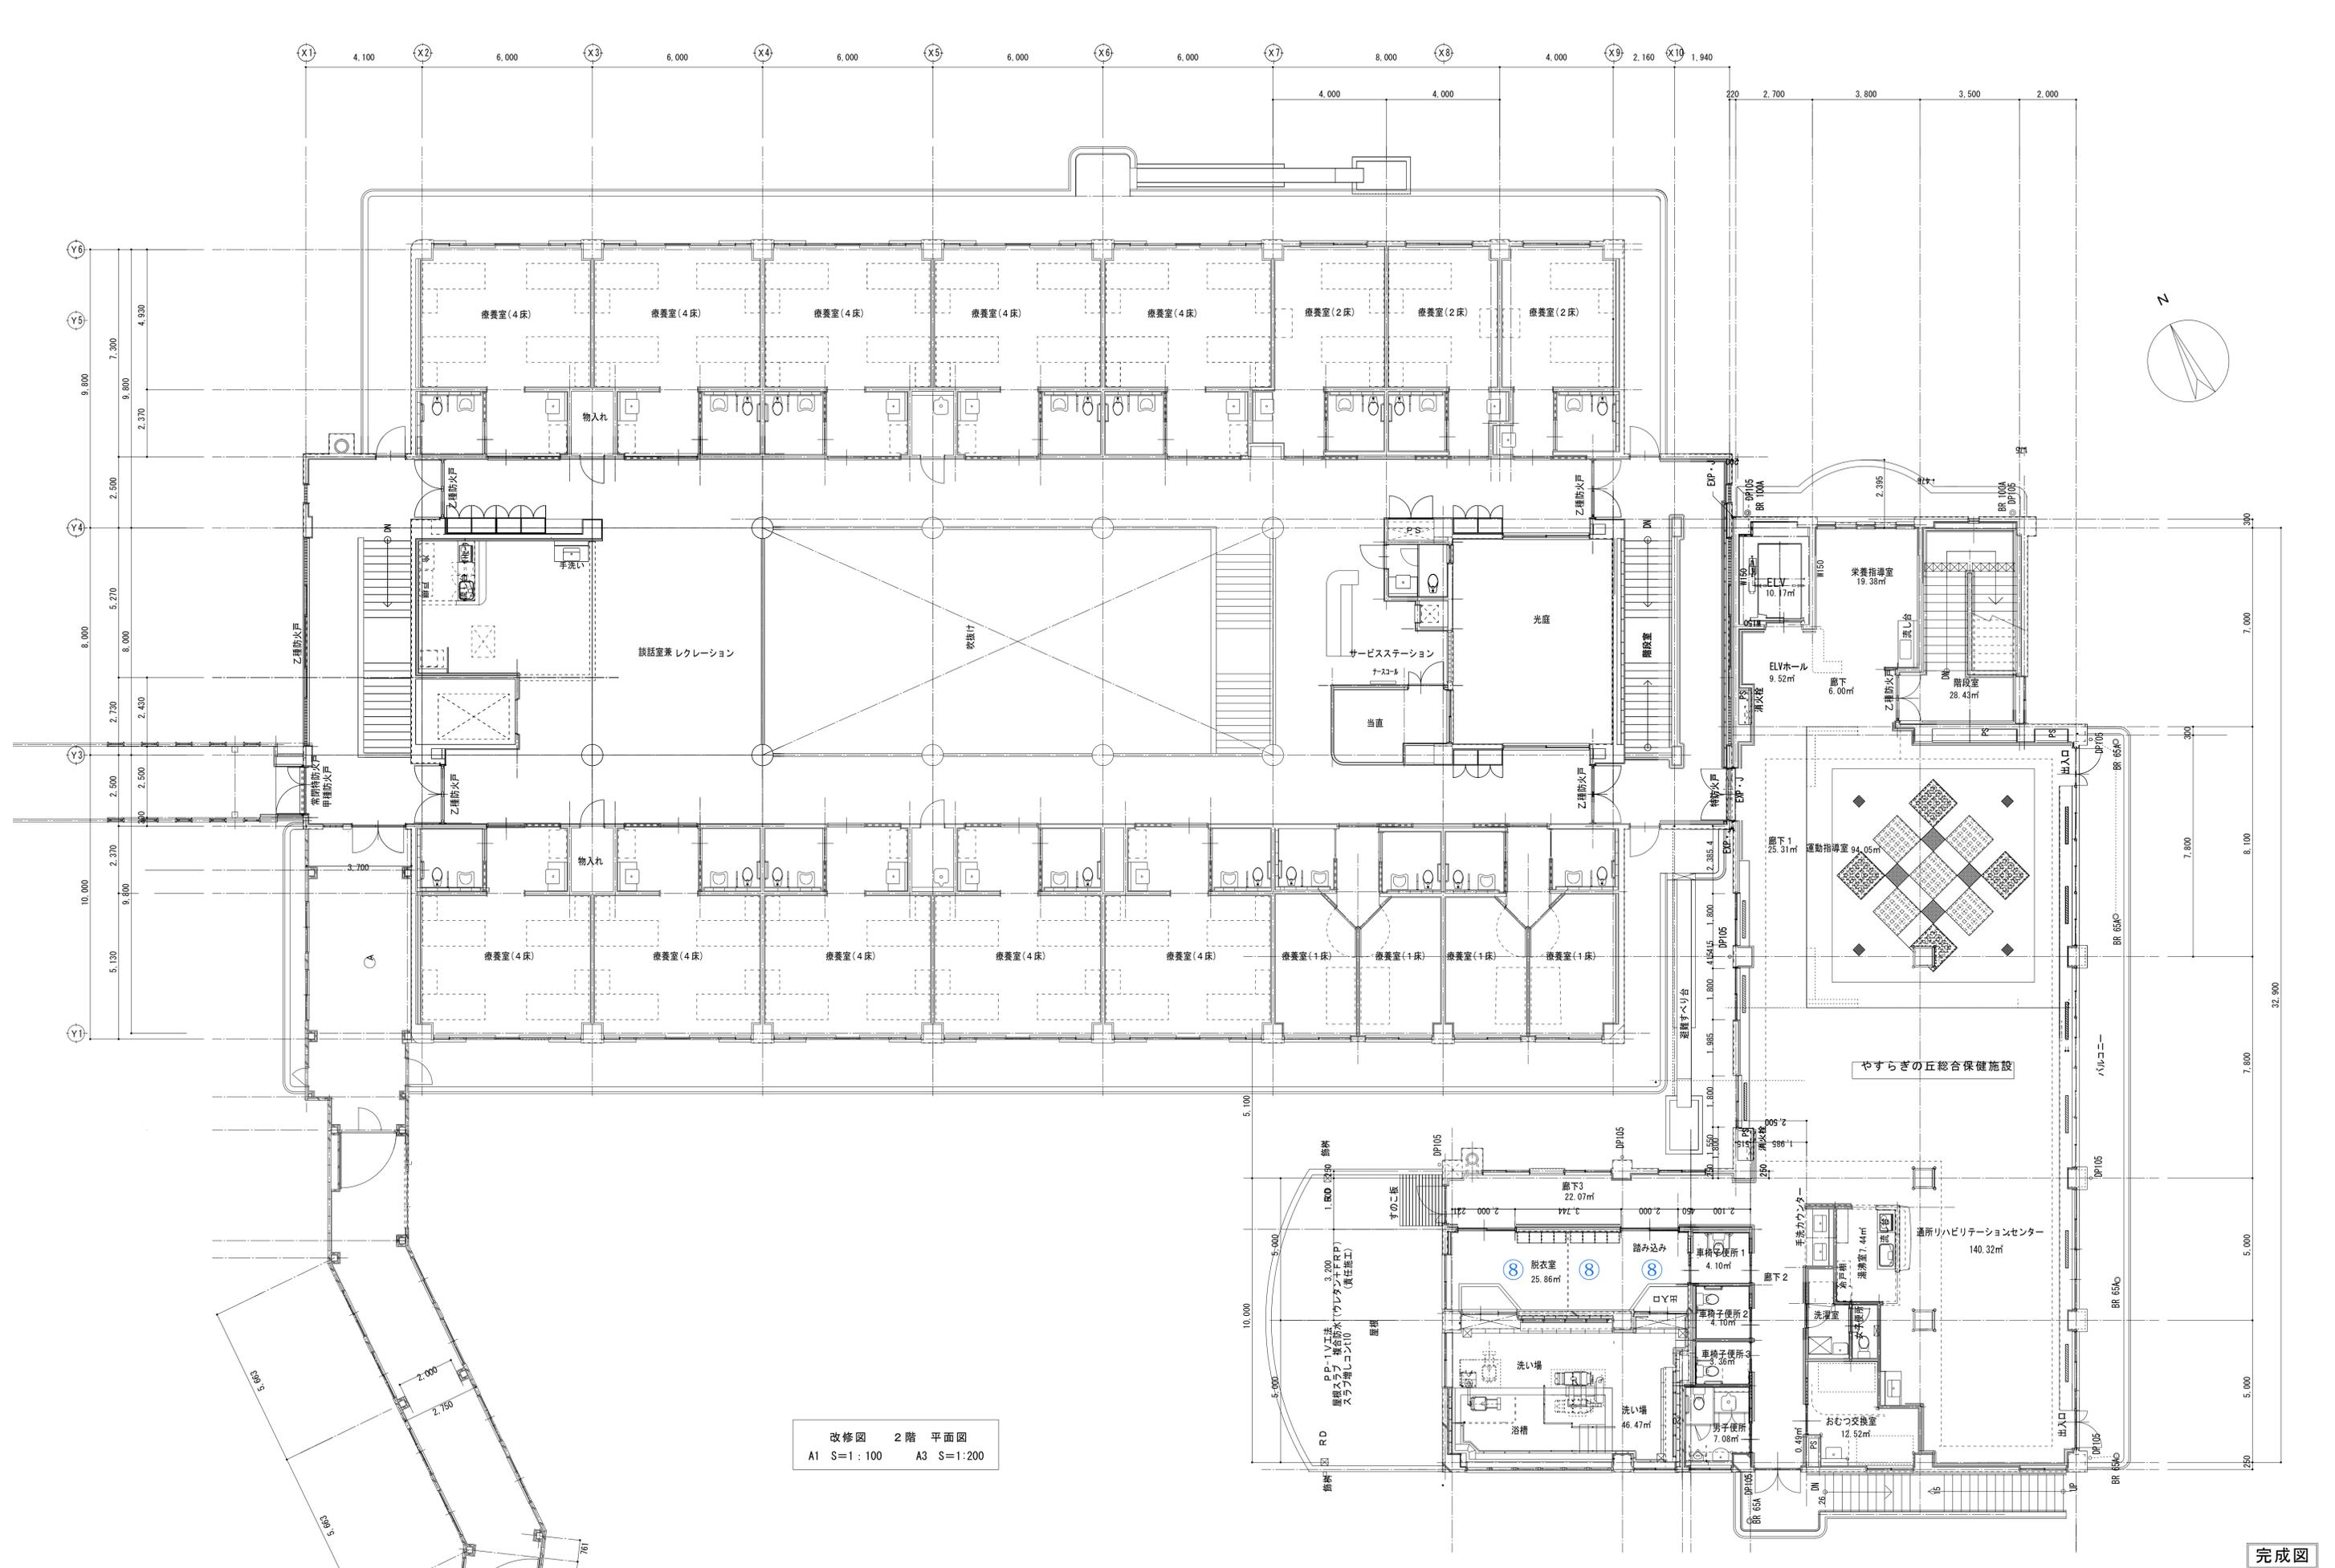

改修図 2階 平面図  
A1 S=1:100 A3 S=1:200

完成図

特記	平成25年度 介護老人保健施設やすらぎの丘 改修工事	設計・監理 田中、エム・茅野市設計事務所協会 特定共同企業体	監理者 武田 仁志 清水・カネトモ・田村建設 特定建設工事共同企業体	現場代理人 梶谷 裕幸	改修 2階平面図 A1 : S=1/100 A3 : S=1/200	設計番号 竣工日 平成26年3月31日	図面番号 建築-04